


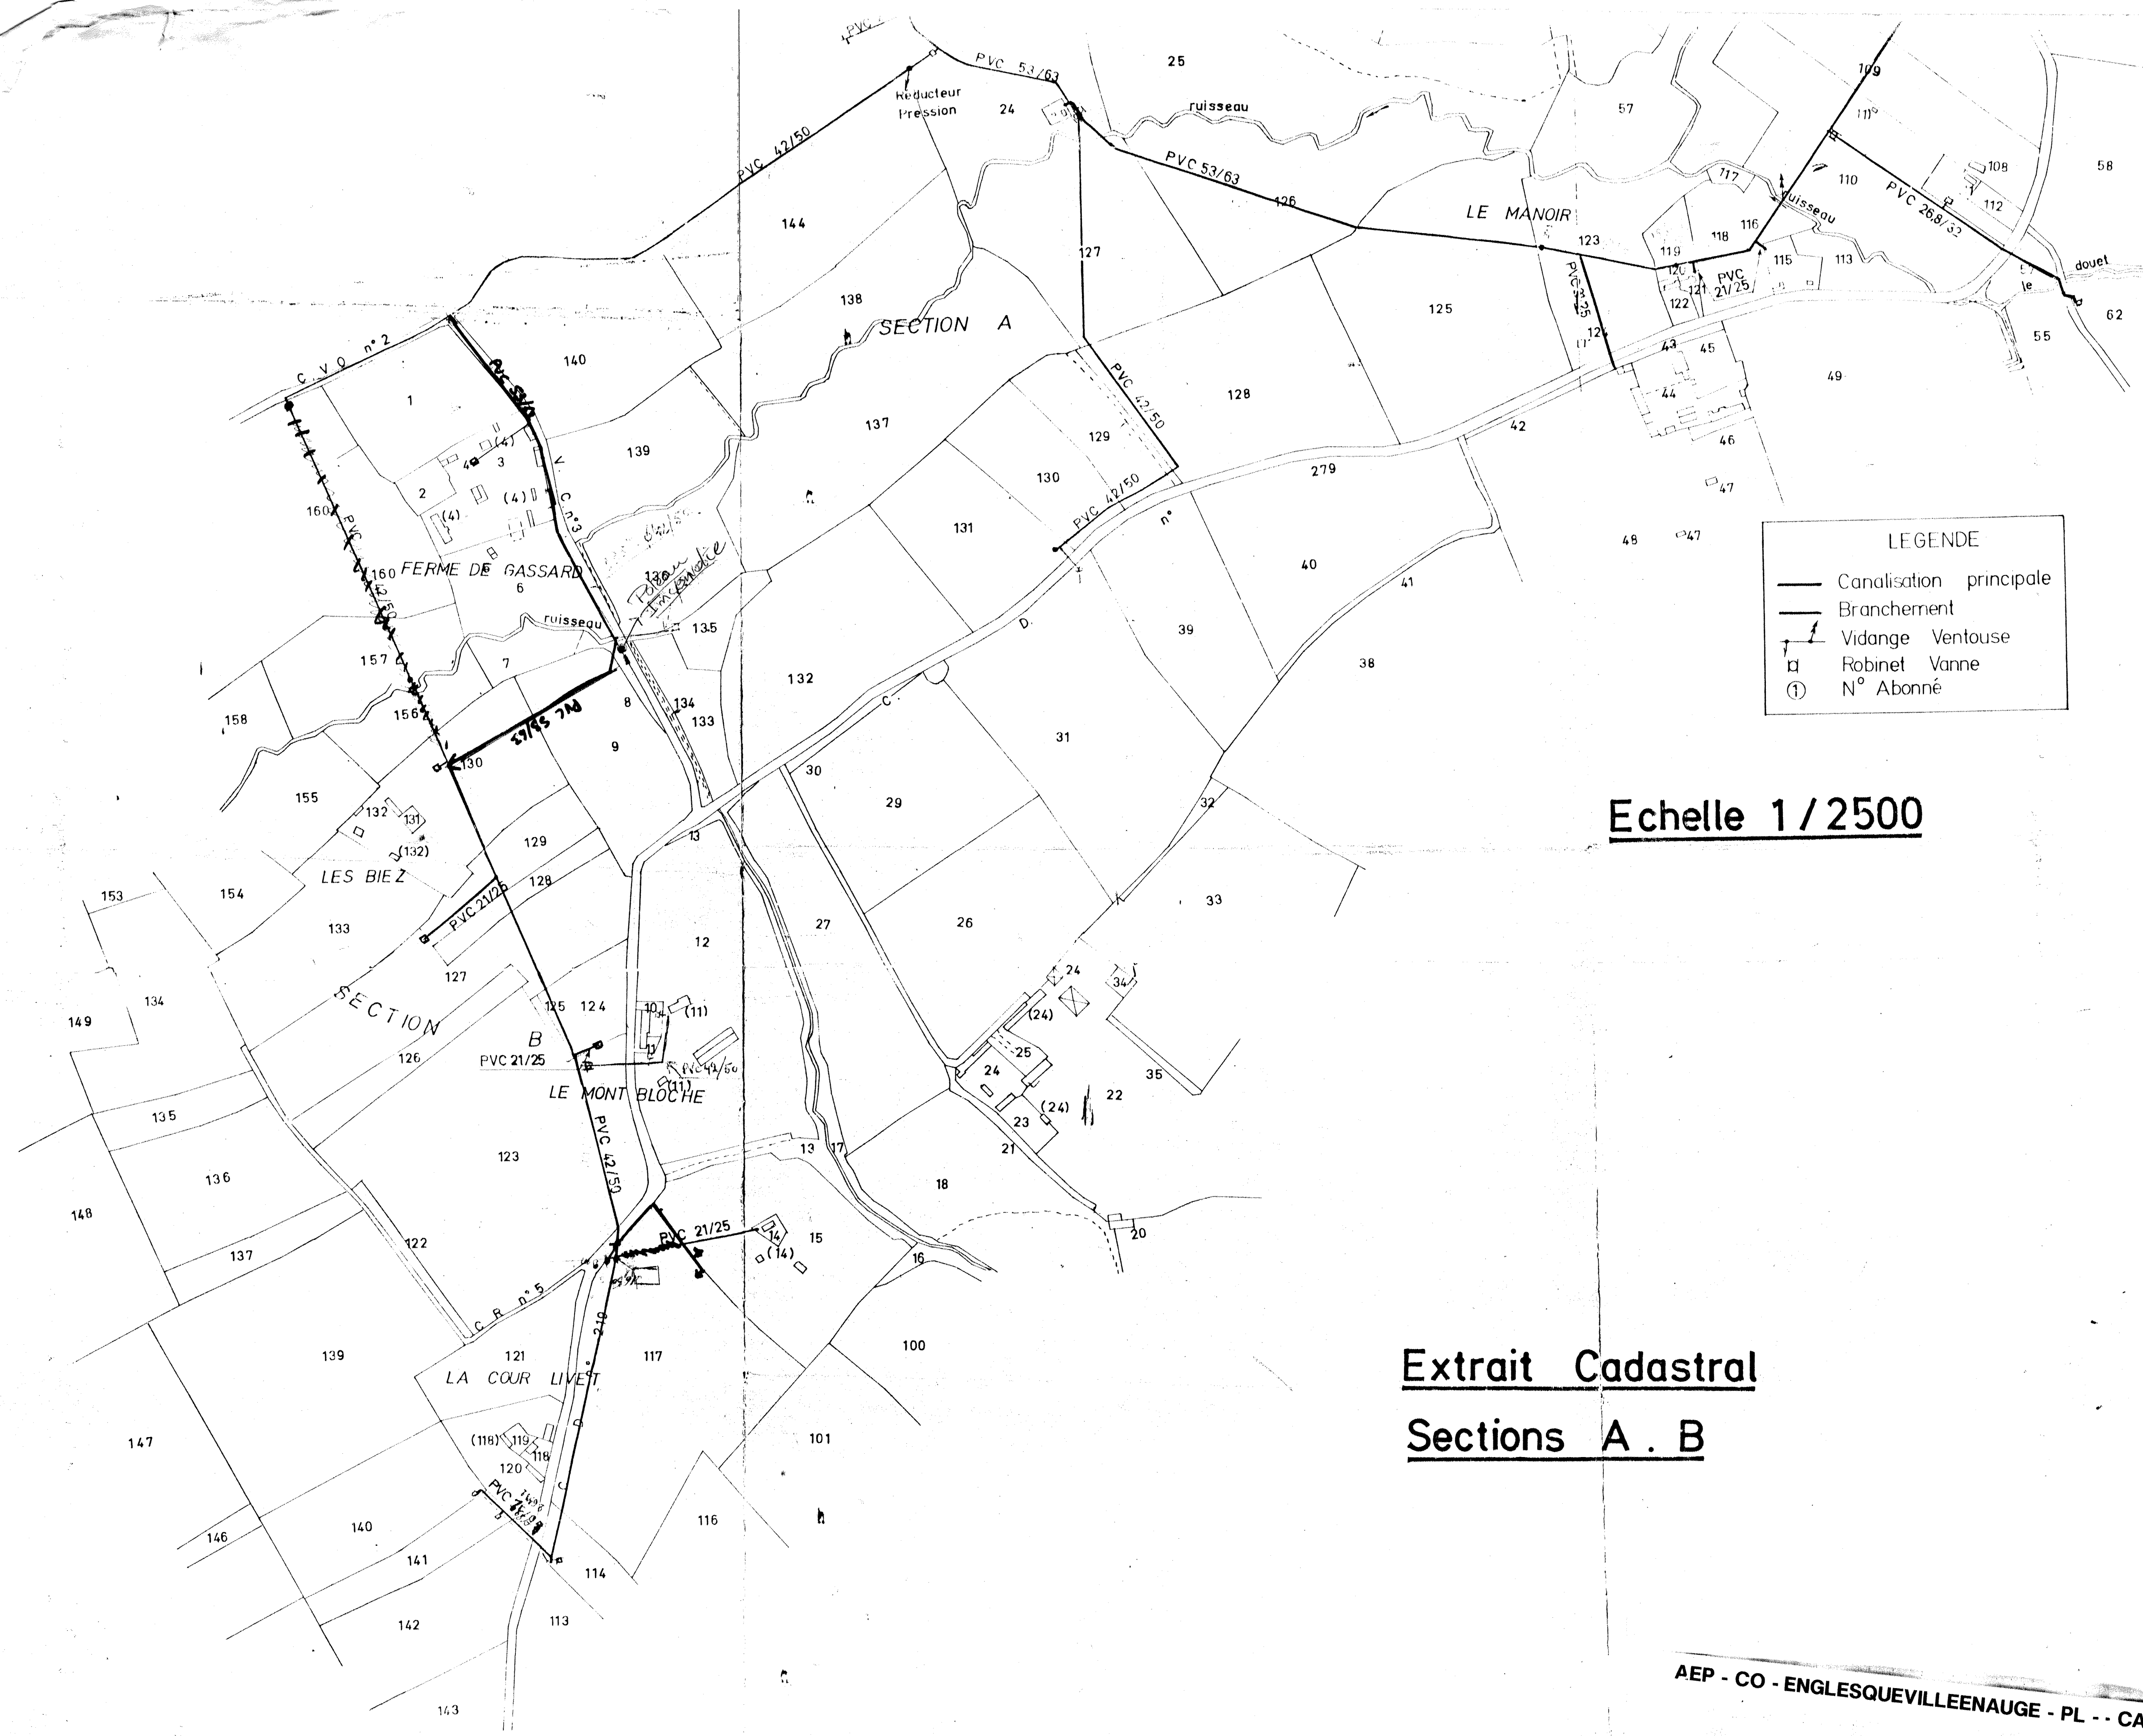

LEGENDE

- Canalisation principale
- Branchement
- ⤴ Vidange Ventouse
- Robinet Vanne
- ① N° Abonné

Echelle 1 / 2500

Extrait Cadastral
Sections A . B

AEP - CO - ENGLÉSQUEVILLENAUGE - PL - - CA - 68 - AB2500N3

REÇU EN PREFECTURE
le 10/03/2020
Application agréée E-legalite.com


Novembre 1968

COMMUNE de ENGLÉSQUEVILLE en AUGE


ALIMENTATION EN EAU POTABLE

PLAN DE RECOLEMENT

Echelle 1/2500

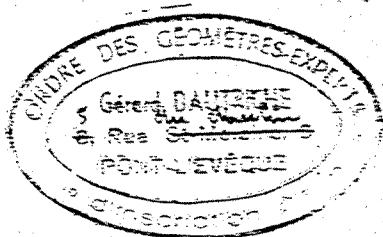


Dressé par G. DAUTR CHE Géomètre - Expert à Pont-l'Évêque
Avril 1966

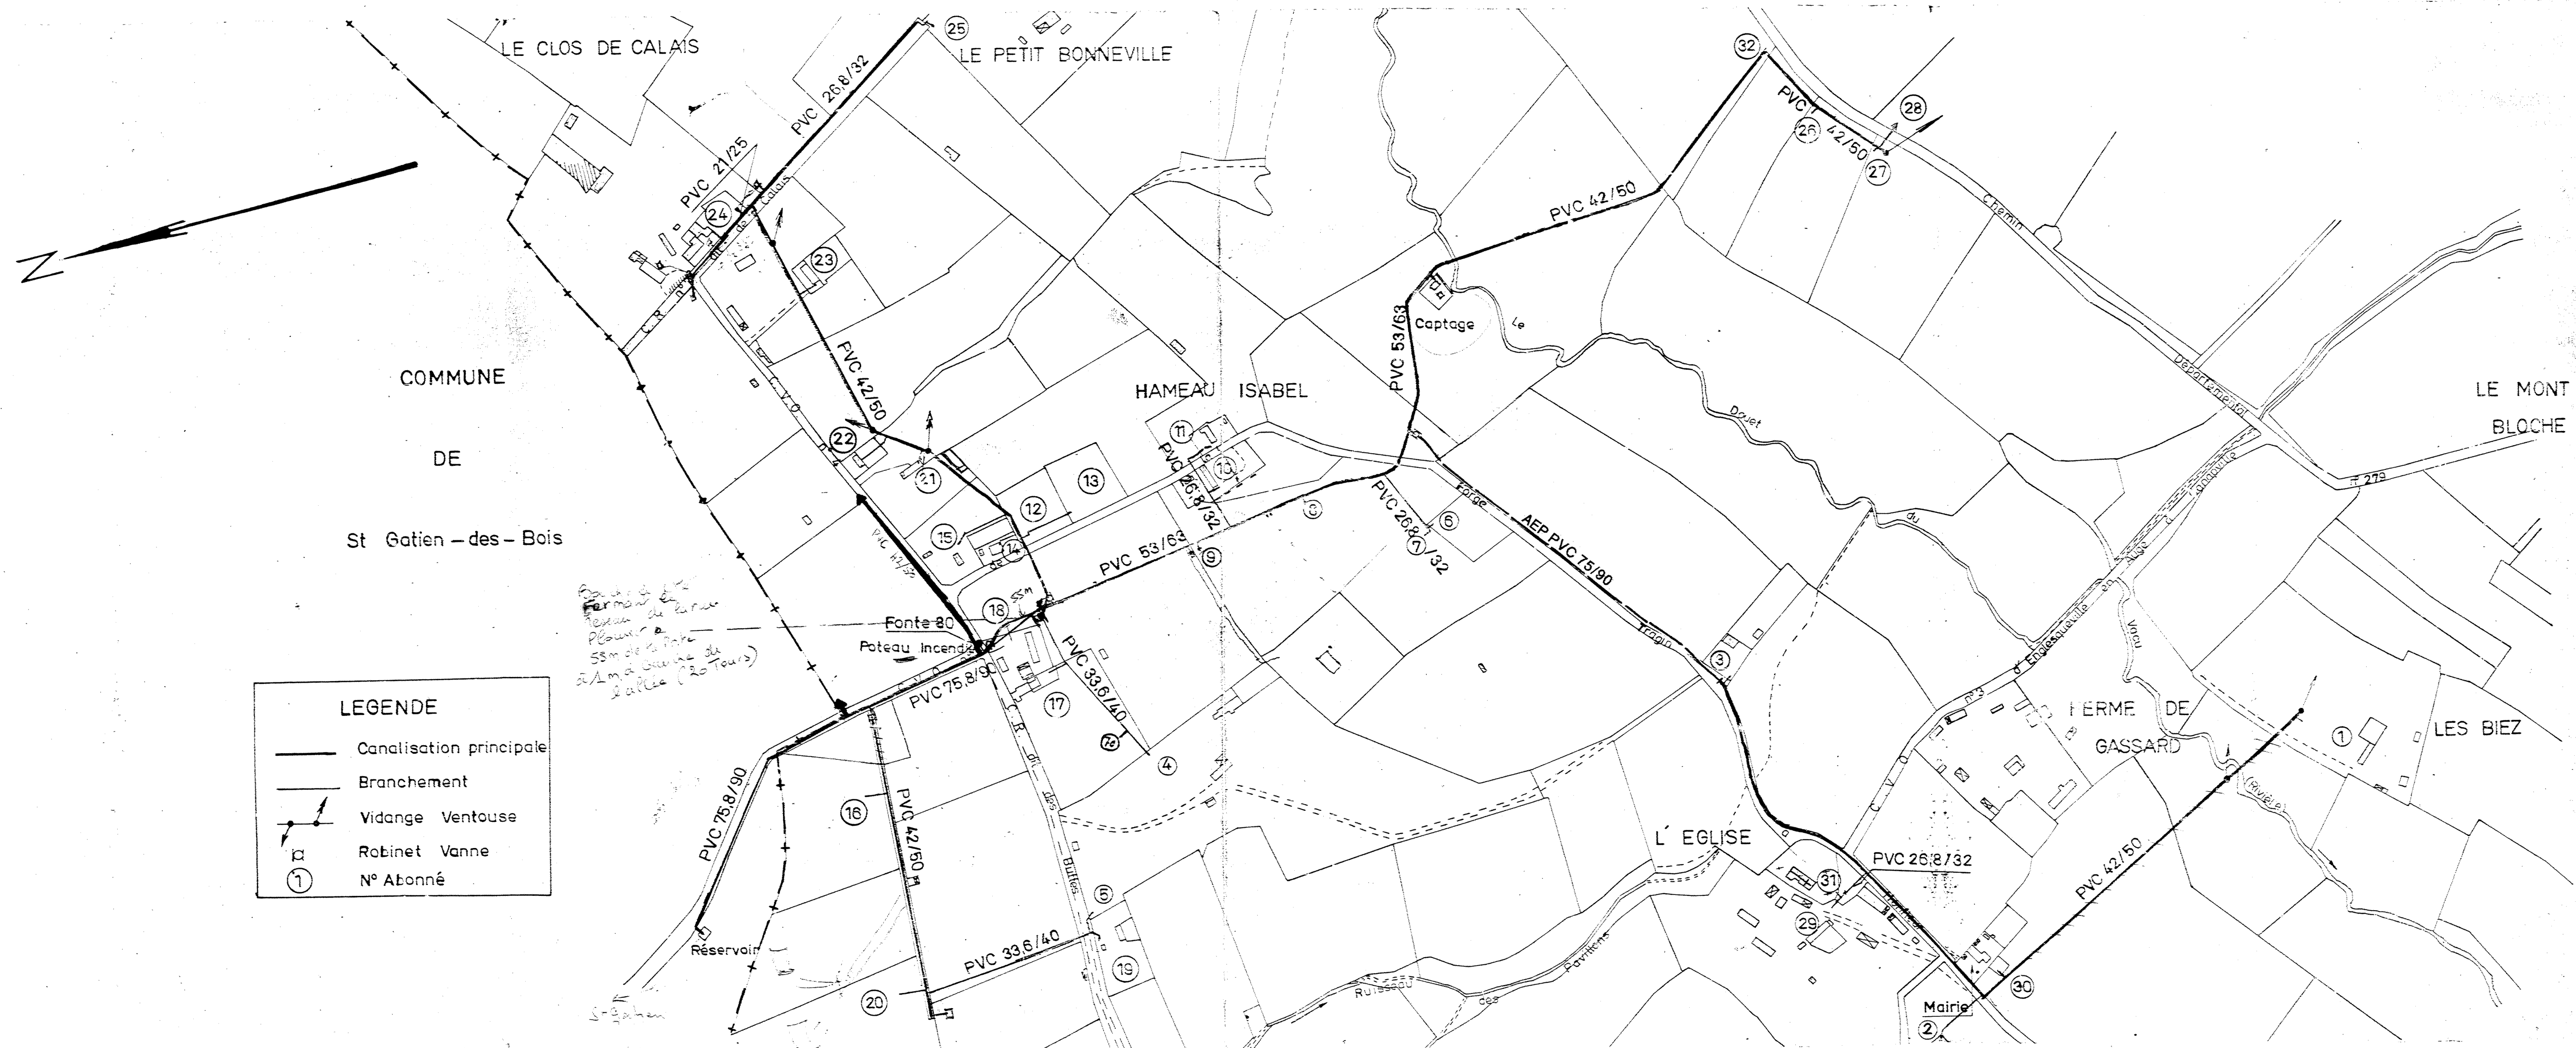

AEP - CO - ENGESQUEVILLENAUGE - PL - - CA - 66 - 2500N2

Commune d'Englesqueville-en-auge


Adduction d'eau 2ème tranche

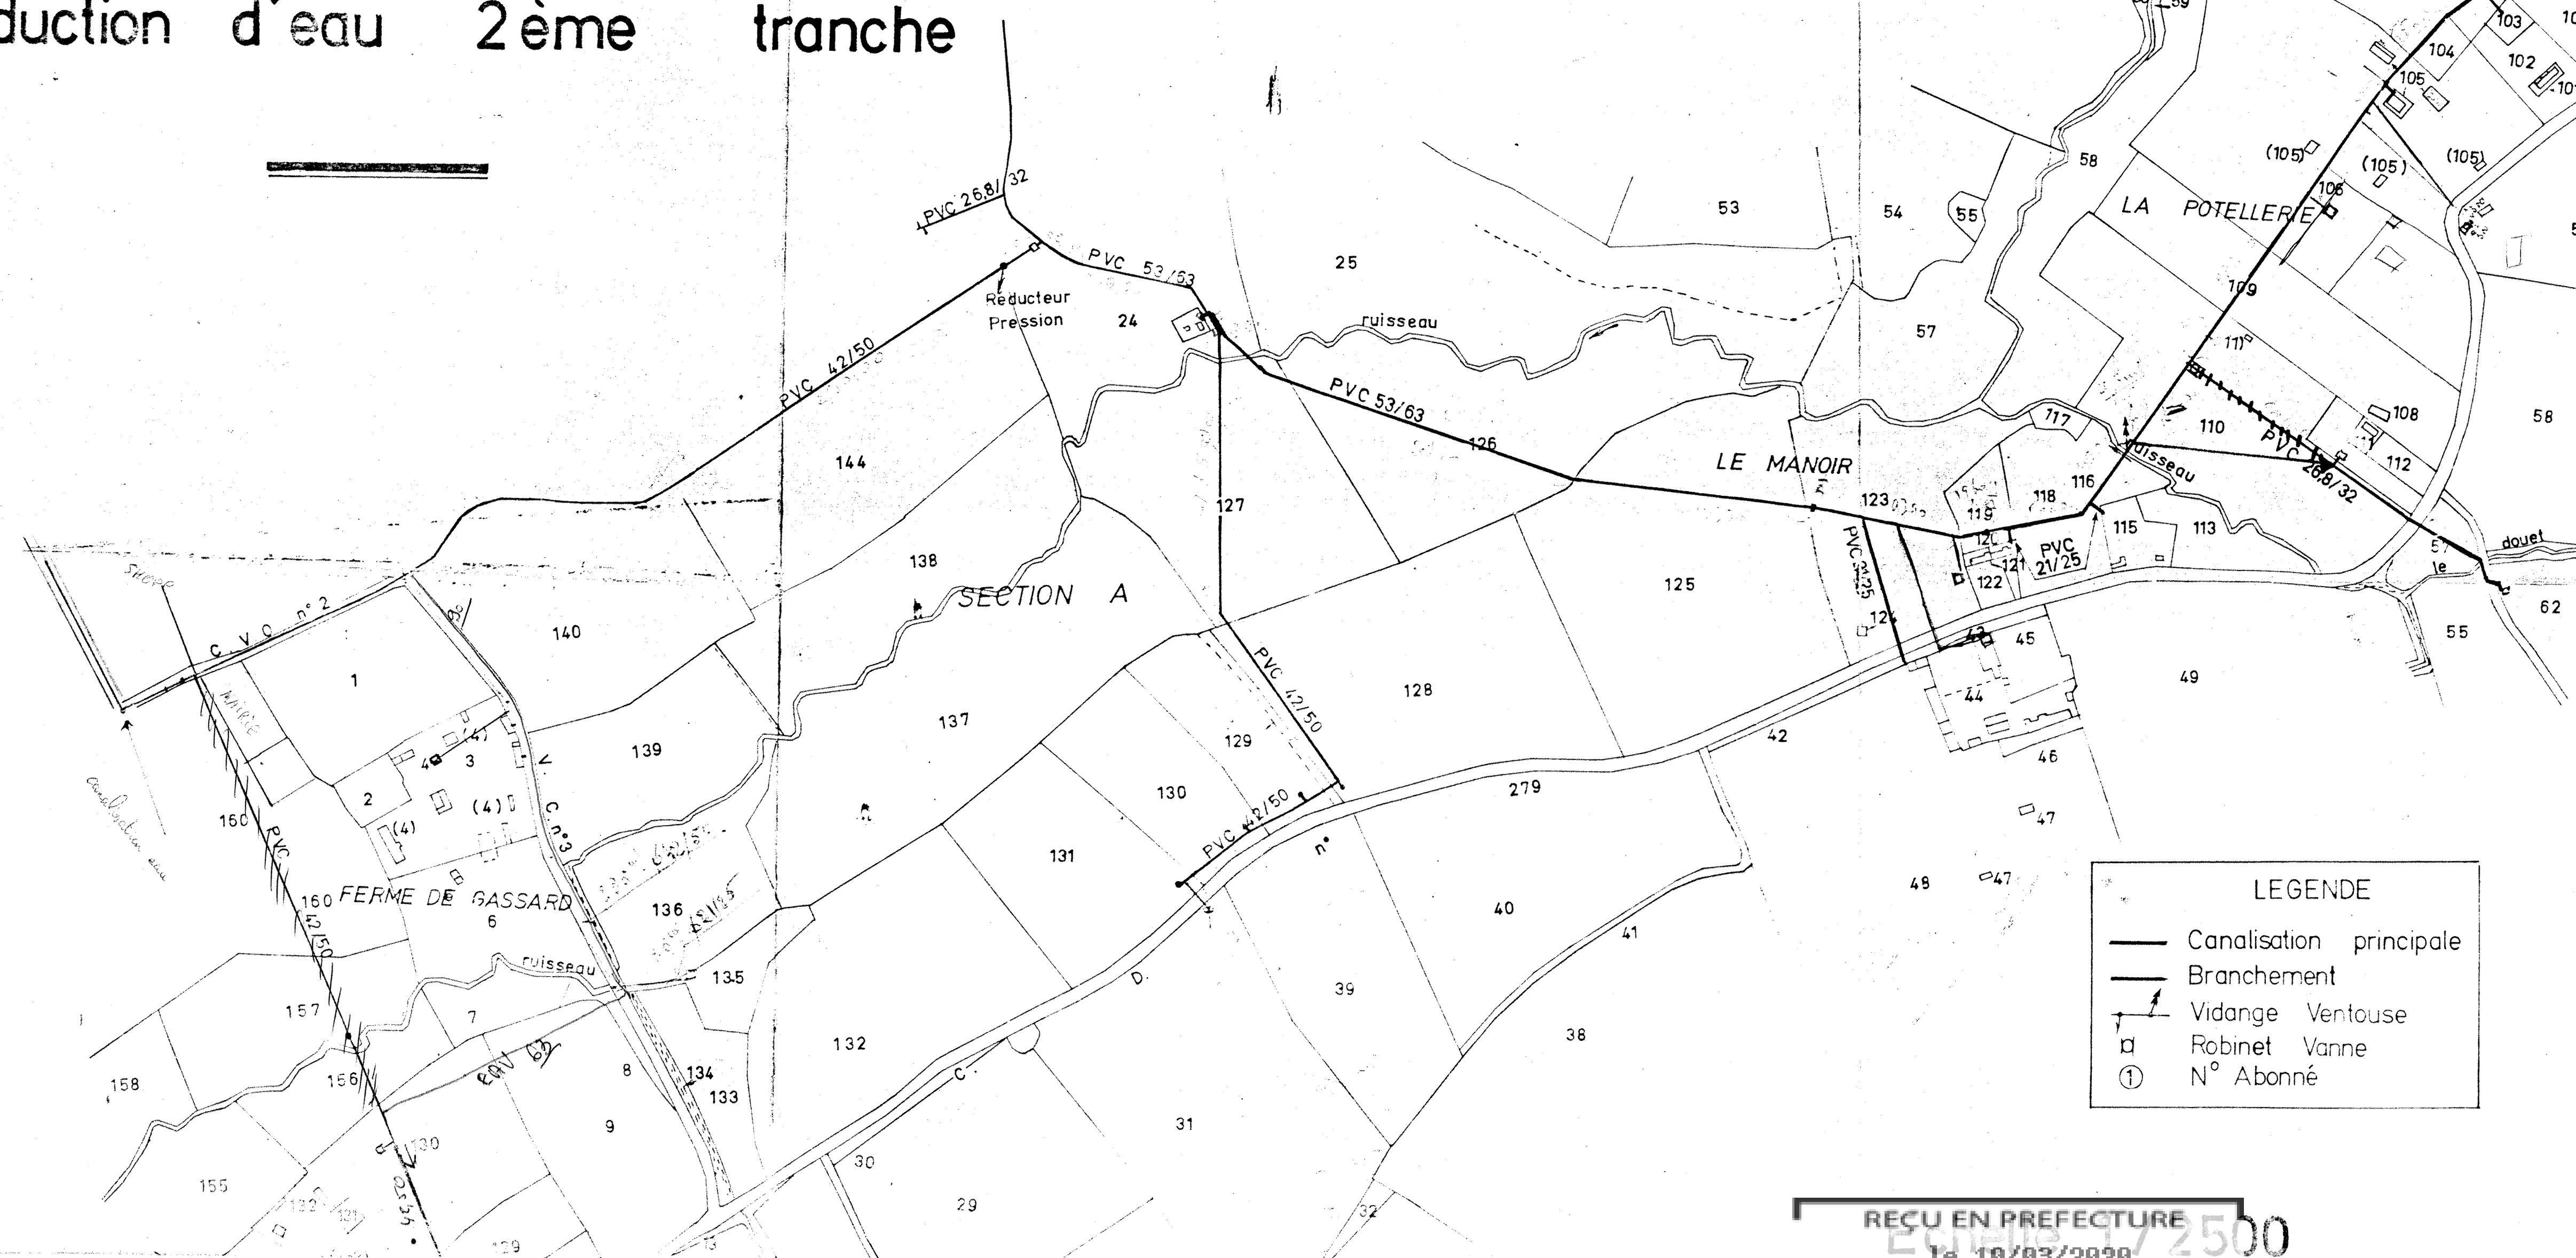

AEP - CO - ENGESQUEVILLENAUGE - PL - - CA - 66 - 2500N2

Commune d'Englesqueville-en-auge

Adduction d'eau 2ème tranche

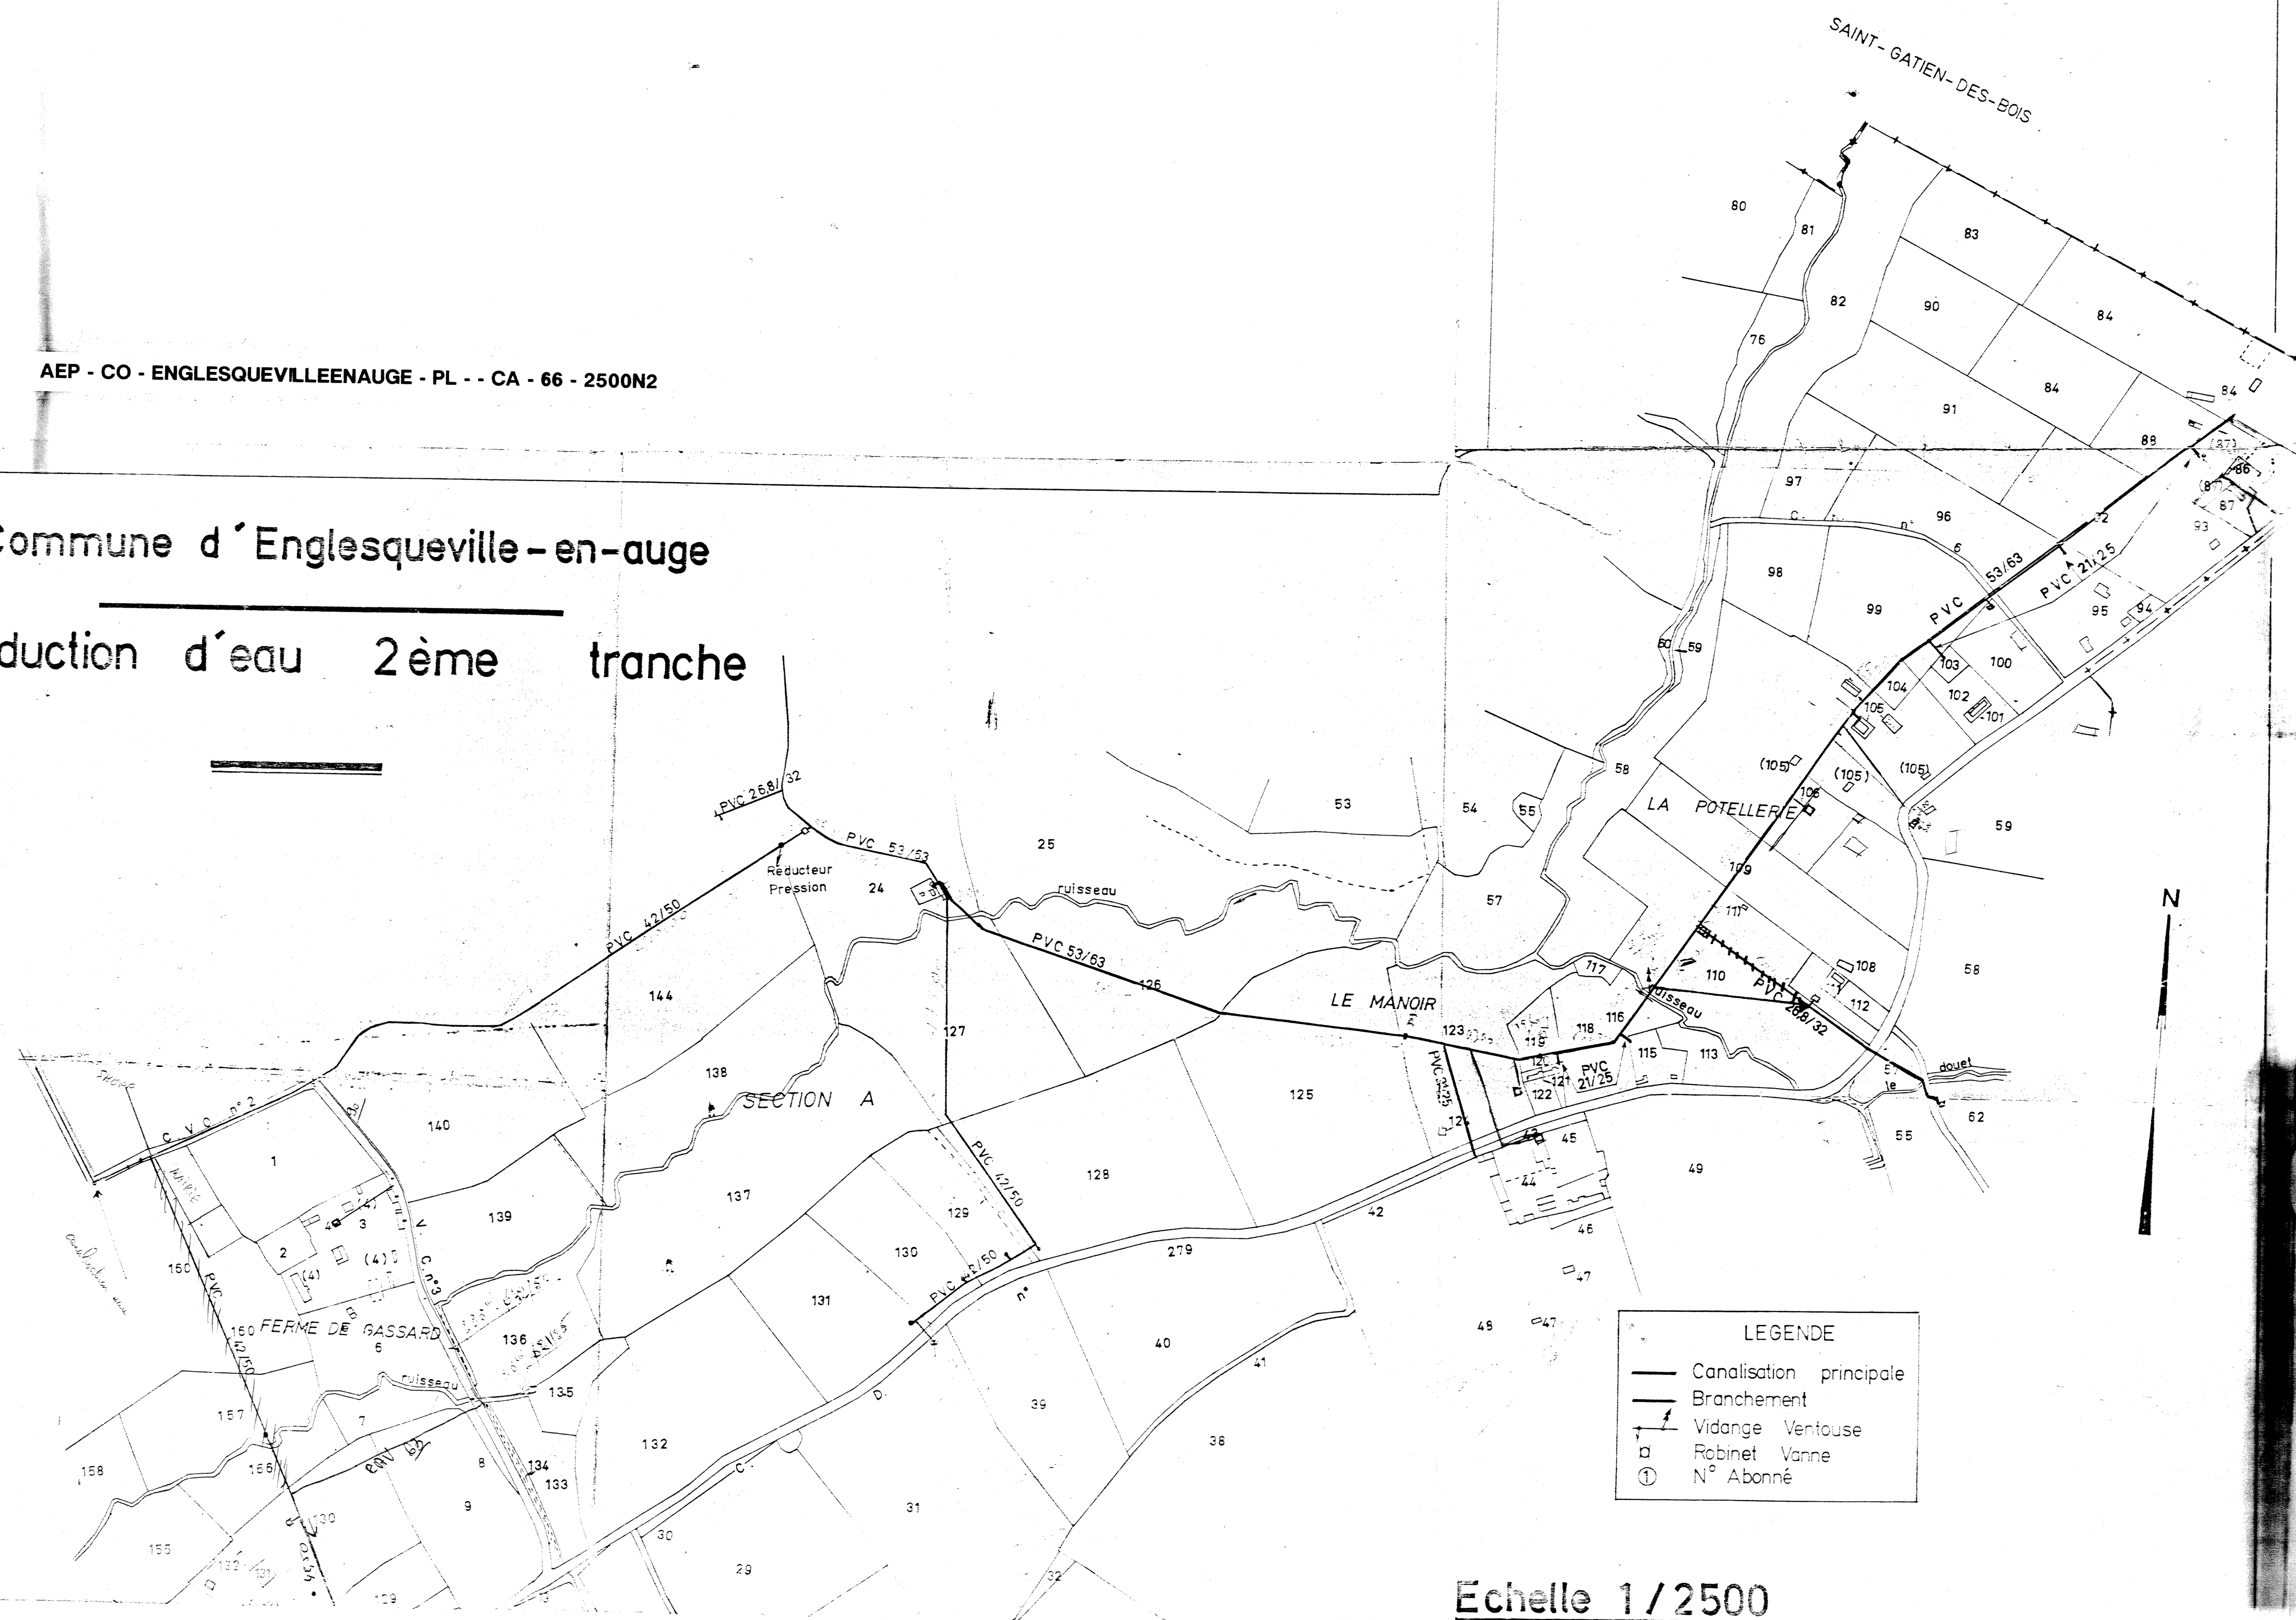

LEGENDE

- Canalisations principales
- Branchement
- Vidange Ventouse
- Robinet Vanne
- ① N° Abonné

Echelle 1/2500