


Plan n°1

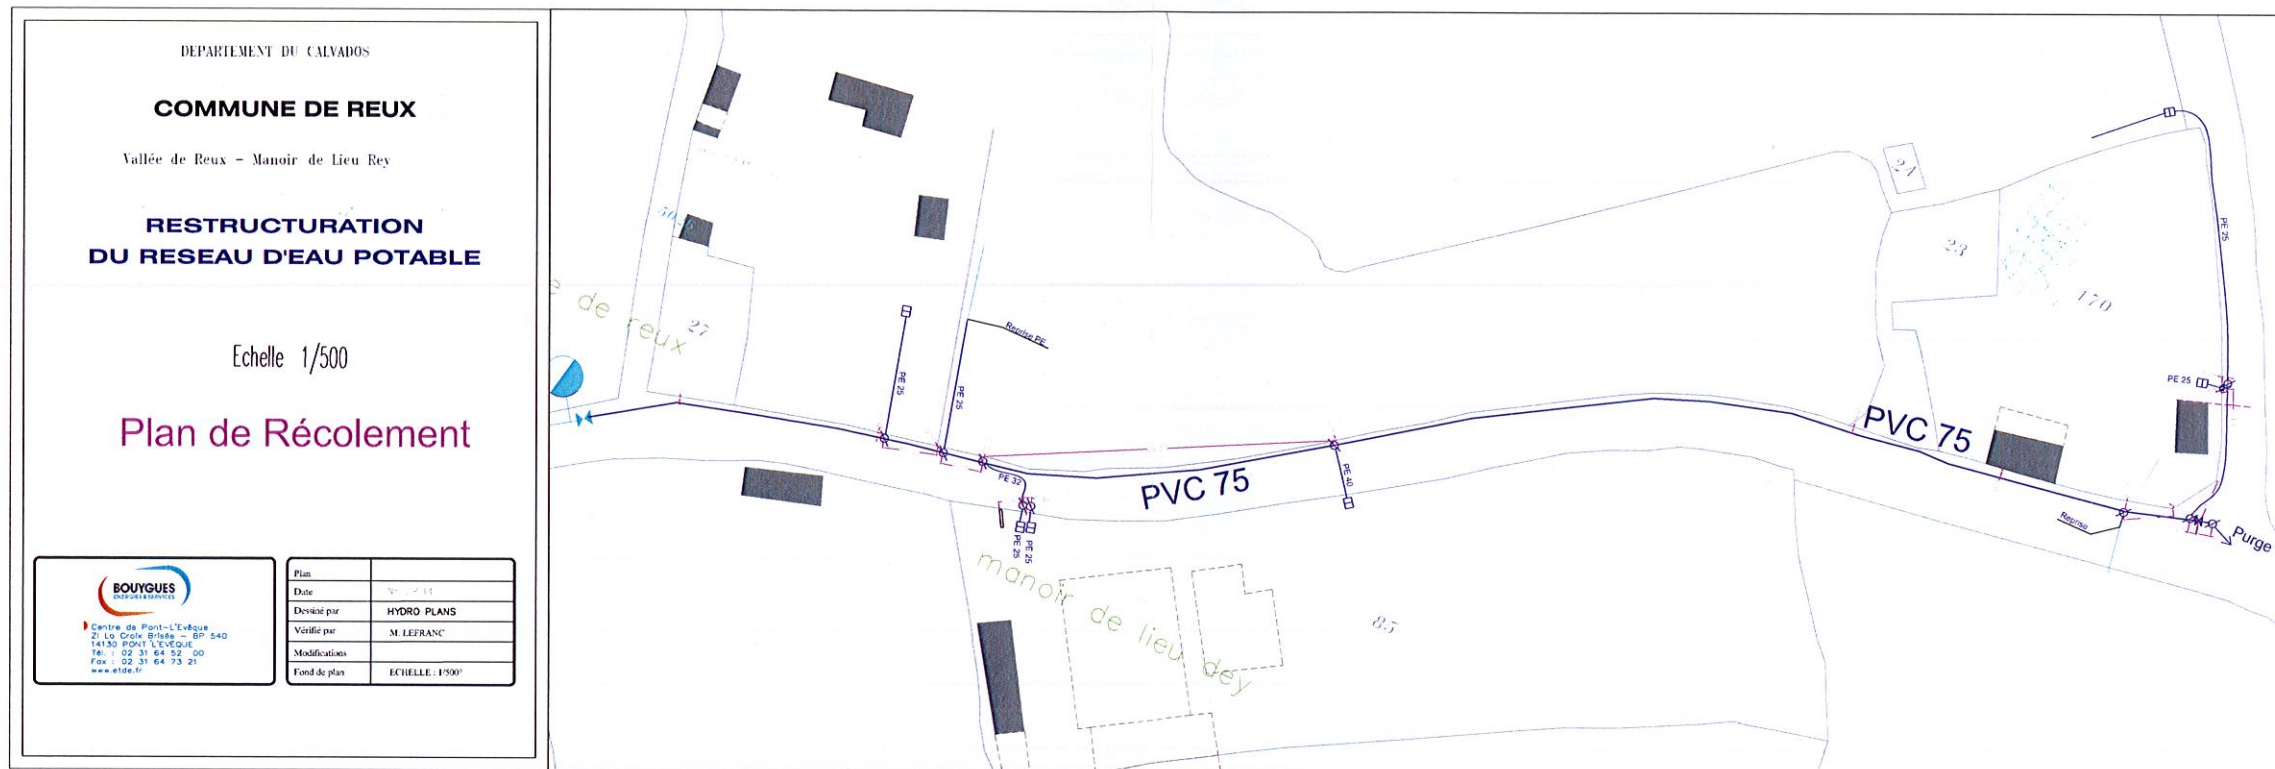

DEPARTEMENT DU CALVADOS

COMMUNE DE REUX

Vallée de Reux - Manoir de Lieu Rey

**RESTRUCTURATION
DU RESEAU D'EAU POTABLE**

Echelle 1/500

Plan de Récolement

Devisé par	HYDRO PLANS
Vérifié par	M. LEFRANC
Modifications	
Fond de plan	ECHELLE: 1/500'

BOUYGUES

Centre de Pont-L'Évêque

REÇU EN PREFECTURE
le 10/03/2020
Application agréée E-legalite.com