

# SIAEP DE LA HAUTE DORETTE

## COMMUNE DE ANNEBAULT

Chemin du Bocage


### ADDUCTION EAU POTABLE

#### PLAN DE RECOLEMENT



Centre de Pont-L'Évêque  
ZI La Croix Brisée - BP 540  
14130 PONT L'ÉVÊQUE  
Tél. : 02 31 64 52 00  
Fax : 02 31 64 73 21  
www.etde.fr

Indice	A
Date	27.11.2012
Dessiné par	HYDRO PLANS
Vérifié par	M. J. LEBRUN
Modifications	
Fond de plan	ECHELLE : 1000'

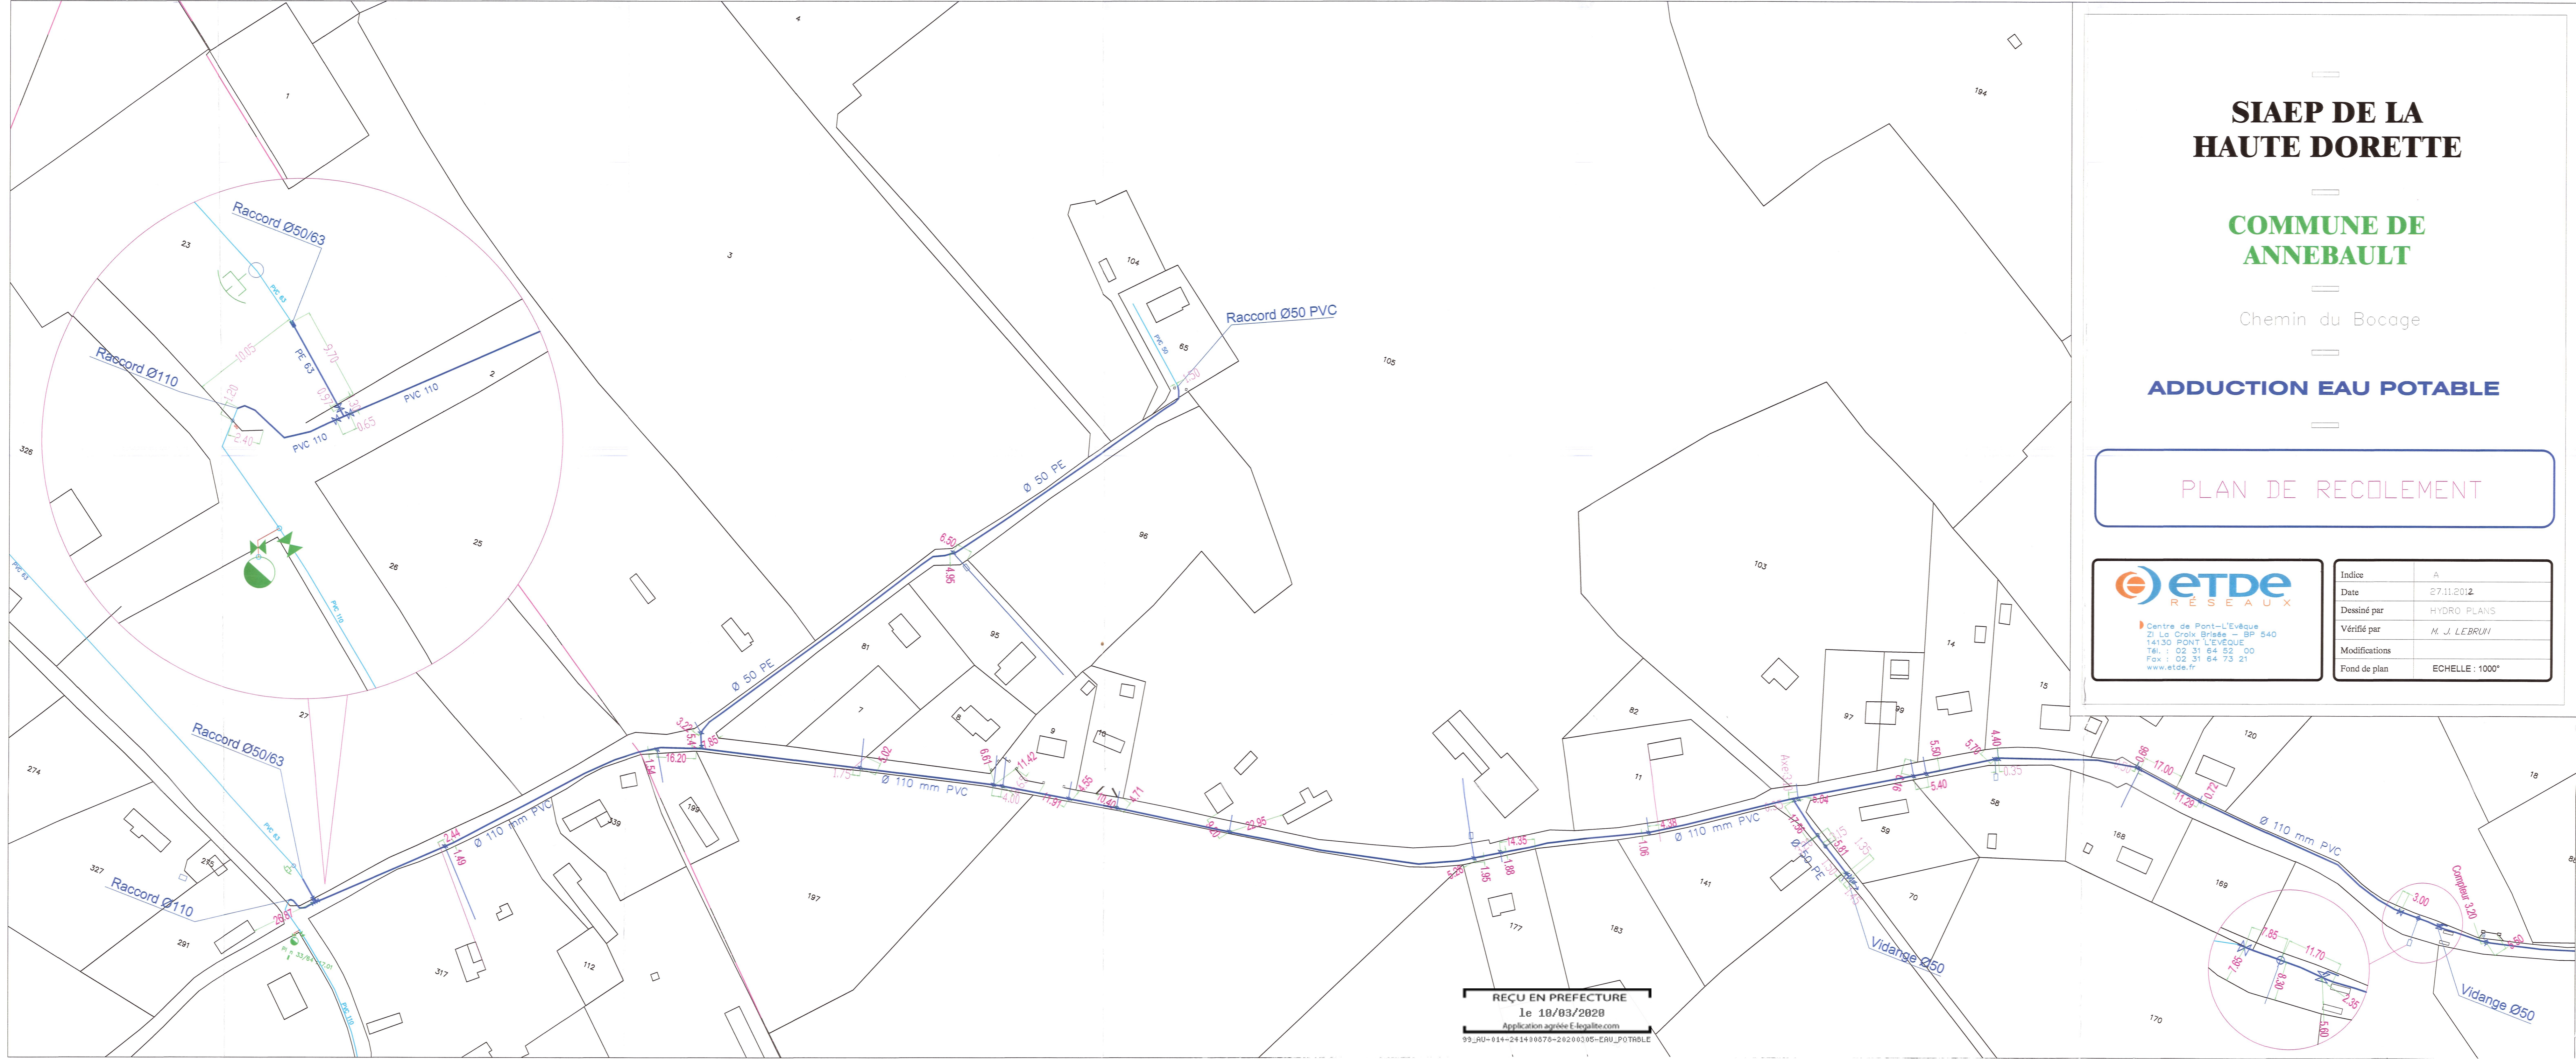

REÇU EN PREFECTURE  
Le 10/03/2020  
Application agréée E.legalite.com  
99\_AU-014-24140078-20200305-EAU\_POTABLE